
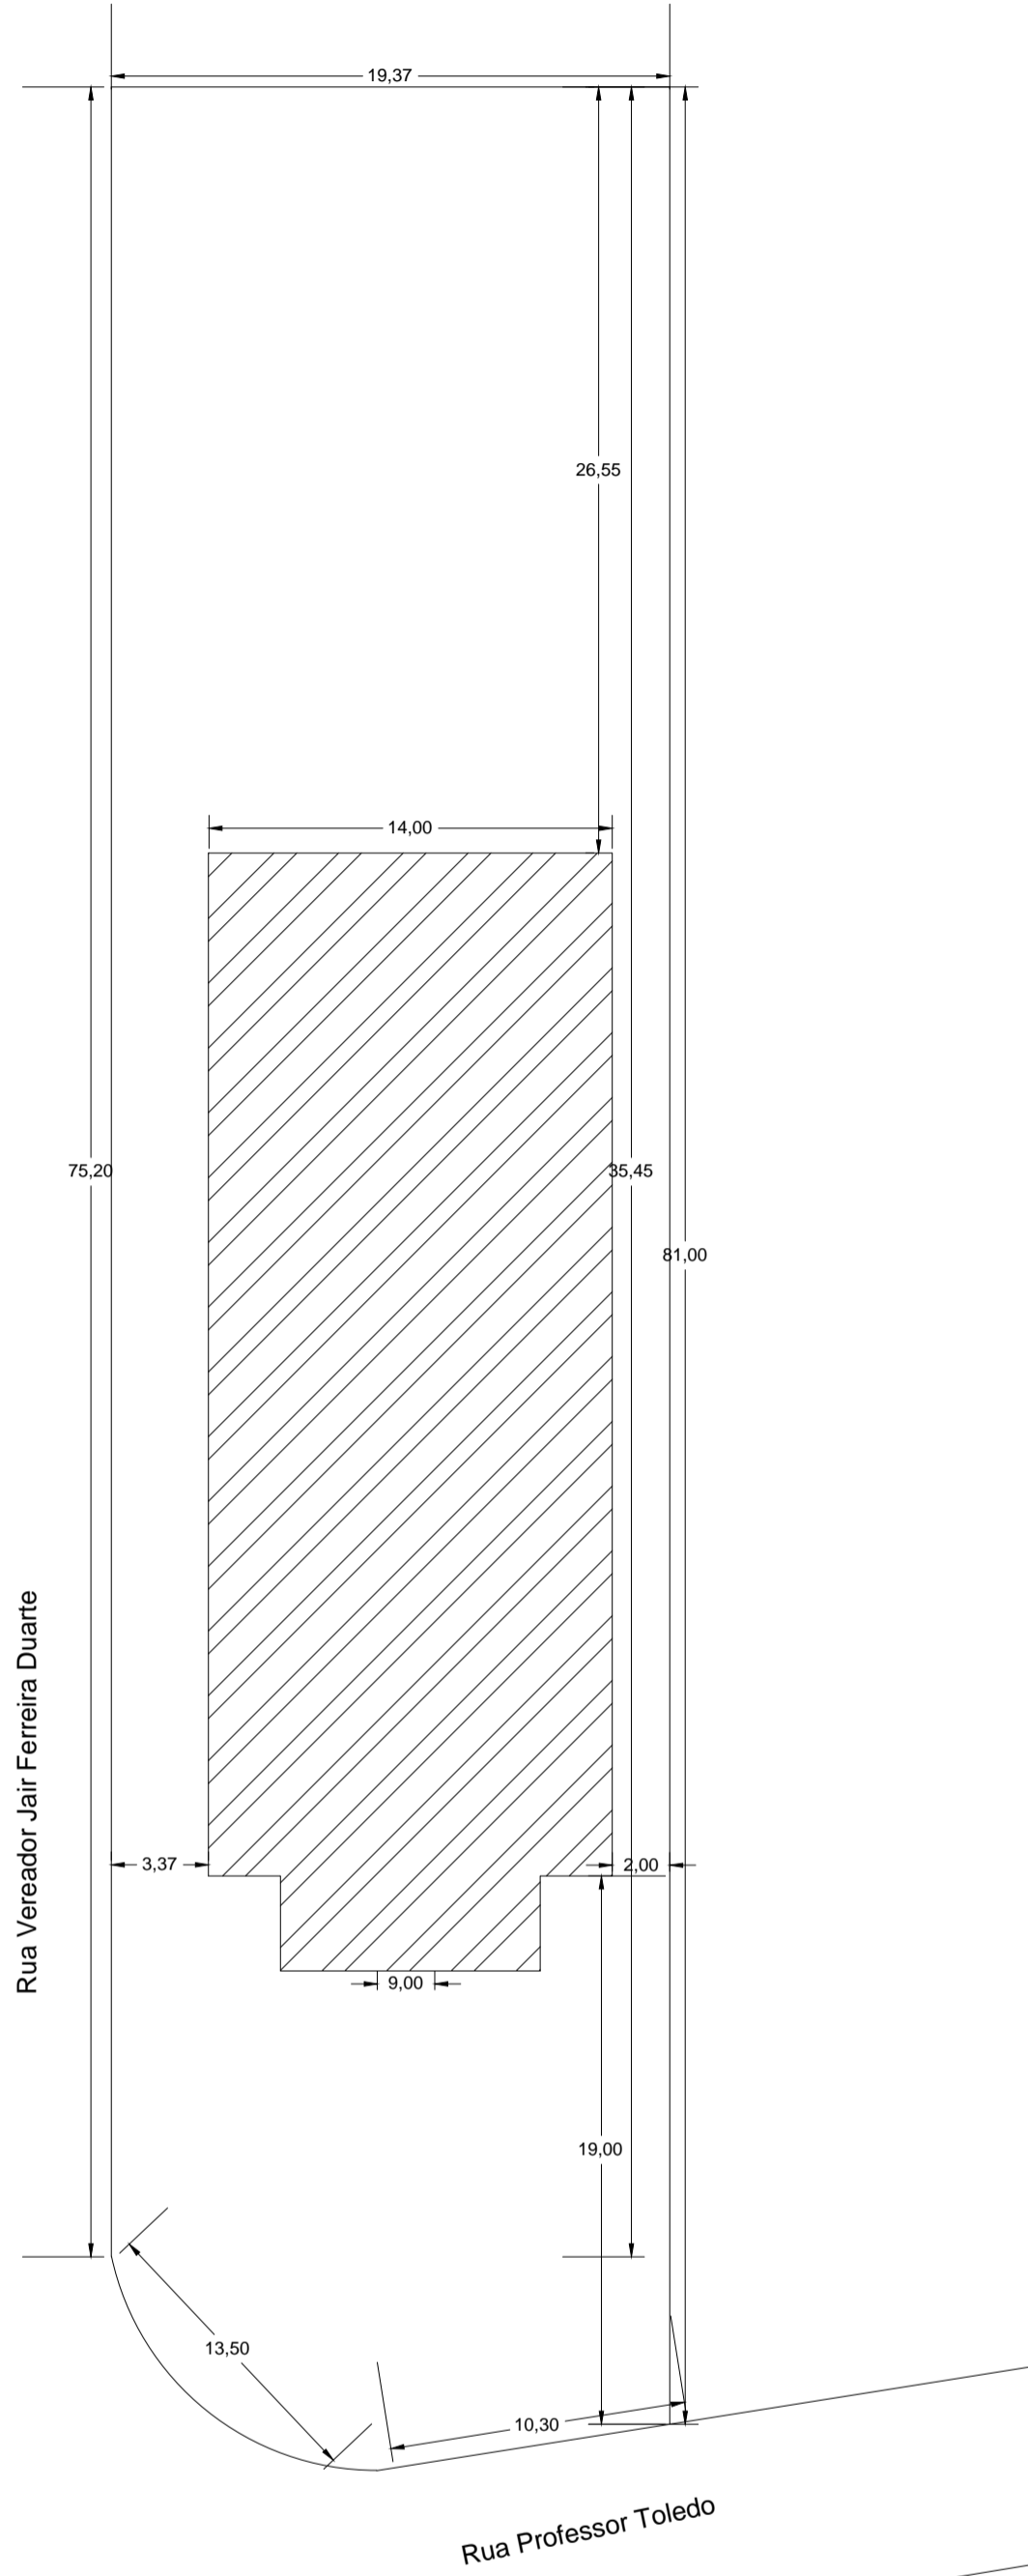
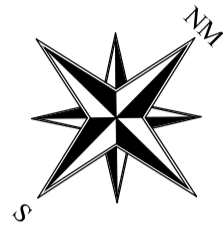


LOCALIZAÇÃO DOS CONDICIONADORES DE AR
PAV. INFERIOR
Escala 1: 100

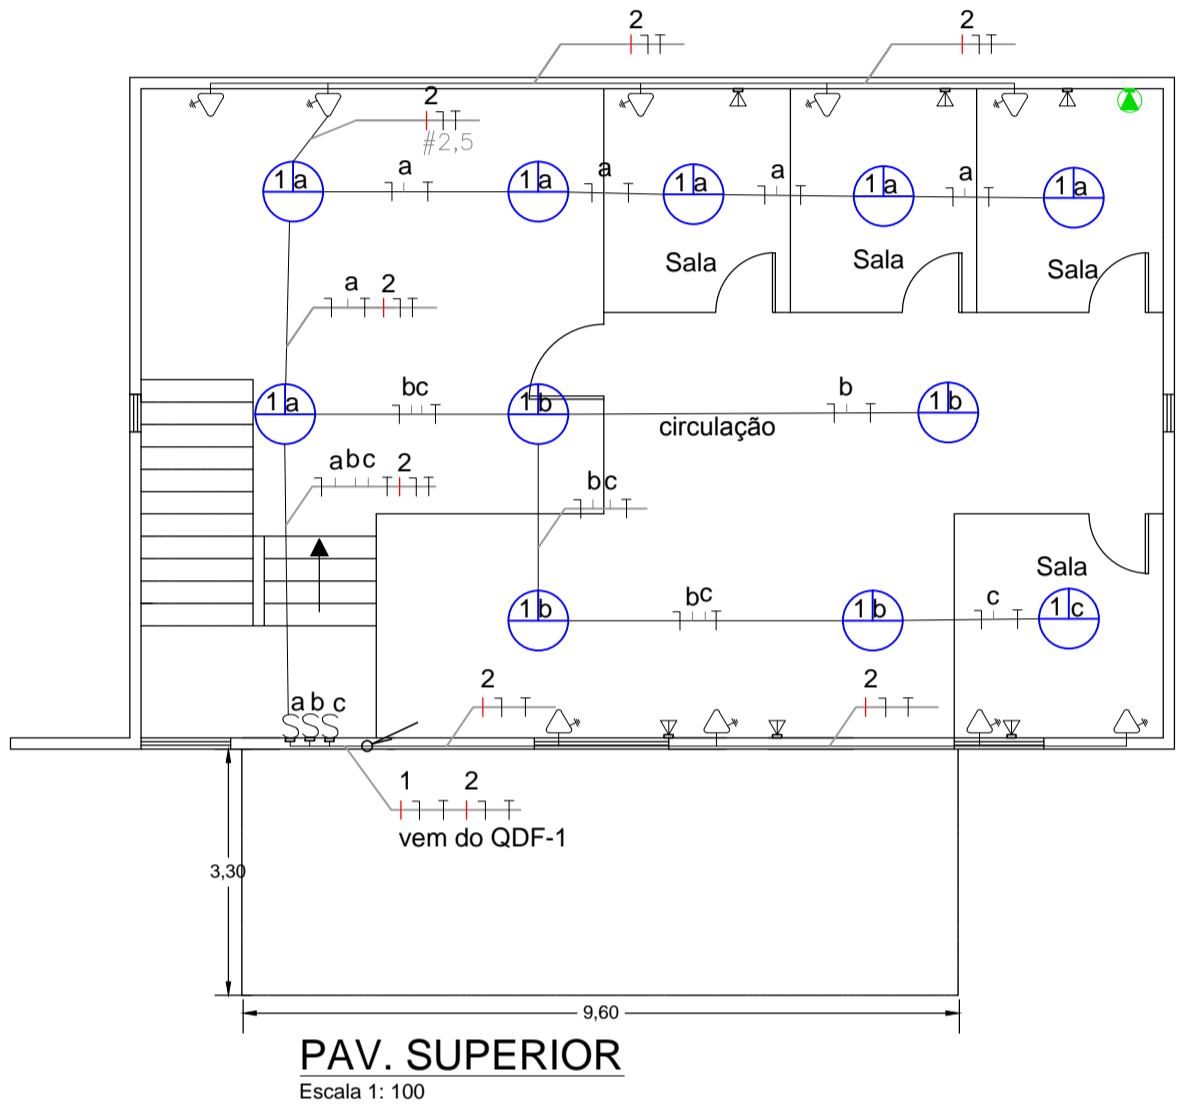

IMPLANTAÇÃO
Escala 1: 250

NOTA: INTERRUPTORES ESTÃO A 1.15m DO PISO ACABADO			
	PONTO DE LUZ, PARA LUMINÁRIA COM LÂMPADA INCANDESCENTE		PONTO PARA TOMADA DE CHUVEIRO H=2,30
	PONTO PARA TOMADAS 2P+T A 0,30m DO PISO ACABADO		PONTO PARA AR CONDICIONADO H=2,30
	PONTO PARA TOMADAS 2P+T A 1,15m DO PISO ACABADO		PONTO PARA QUADRO DE DISTRIBUIÇÃO NA PAREDE A 1,3m DO PISO ACABADO
	PONTO PARA TOMADAS 2P+T A 2,30m DO PISO ACABADO		PONTO PARA MOTOR DE PISCINA
	PONTO PARA TOMADAS BAIXA 220V H=0,30		CONDUTORES NEUTRO, FASE, RETORNO E TERRA RESPECTIVAMENTE
	PONTO PARA TOMADAS MEIA 220V H=1,10		PONTO PARA INTERRUPTOR SIMPLES
	PONTO PARA TOMADAS ALTA 220V H=2,30m		PONTO PARA INTERRUPTOR PARALELO
	TUBULAÇÃO EMBUTIDA NA LAJE OU PAREDE Ø3/4"		PONTO PARA TELEFONE
	TUBULAÇÃO EMBUTIDA NO PISO Ø3/4"		PONTO PARA CENTRAL TELEFÔNICA
	DUTOS SOBRE E DEBAIXO RESPECTIVAMENTE		TUBULAÇÃO EMBUTIDA NA PAREDE Ø3/4"

VINICIUS PEREIRA WANDERLEY
CREA-SP 5063468526

CÂMARA MUNICIPAL DE ARAÇOIABA DA SERRA
CNPJ: 60.113.172/0001-01

PROJETO DE INSTALAÇÕES ELÉTRICAS

ÚNICA

OBRA: CÂMARA MUNICIPAL DE ARAÇOIABA DA SERRA

LOCAL: RUA PROFESSOR TOLEDO 668, CENTRO, ARAÇOIABA DA SERRA/SP

ASSUNTO: AS-BUILT DAS INSTALAÇÕES ELÉTRICAS

ART: 92221220160373743

ENGENHEIRO ELETRICISTA RESPONSÁVEL:

DATA: ABRIL/2016

VINICIUS PEREIRA WANDERLEY
CREA-SP 5063468526

REVISÃO: ESCALA: INDICADA

Rua Alvaro Müller, 932 – Campinas-SP – Fone (019) 3203-9010 – vinicius@avarquitetura-engenheiro.com.br